



ALÇADO PRINCIPAL

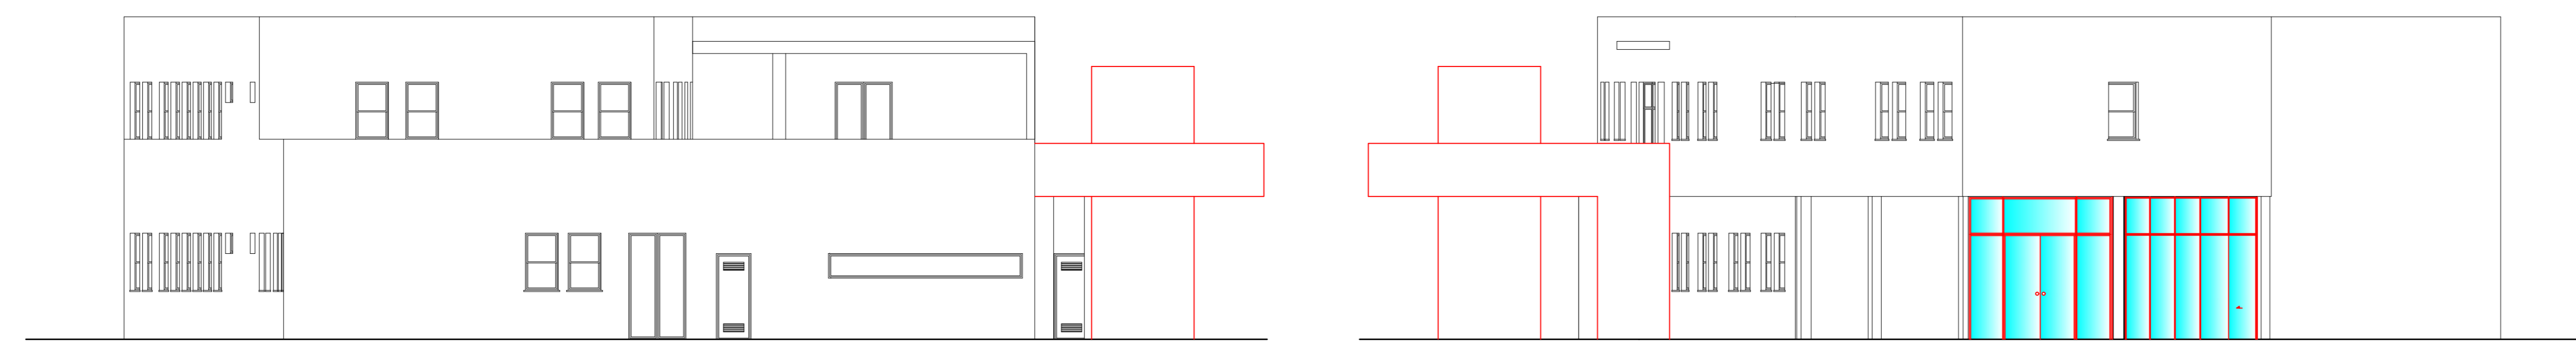

ALÇADO LATERAL ESQUERDO

ALÇADO LATERAL DIREITO

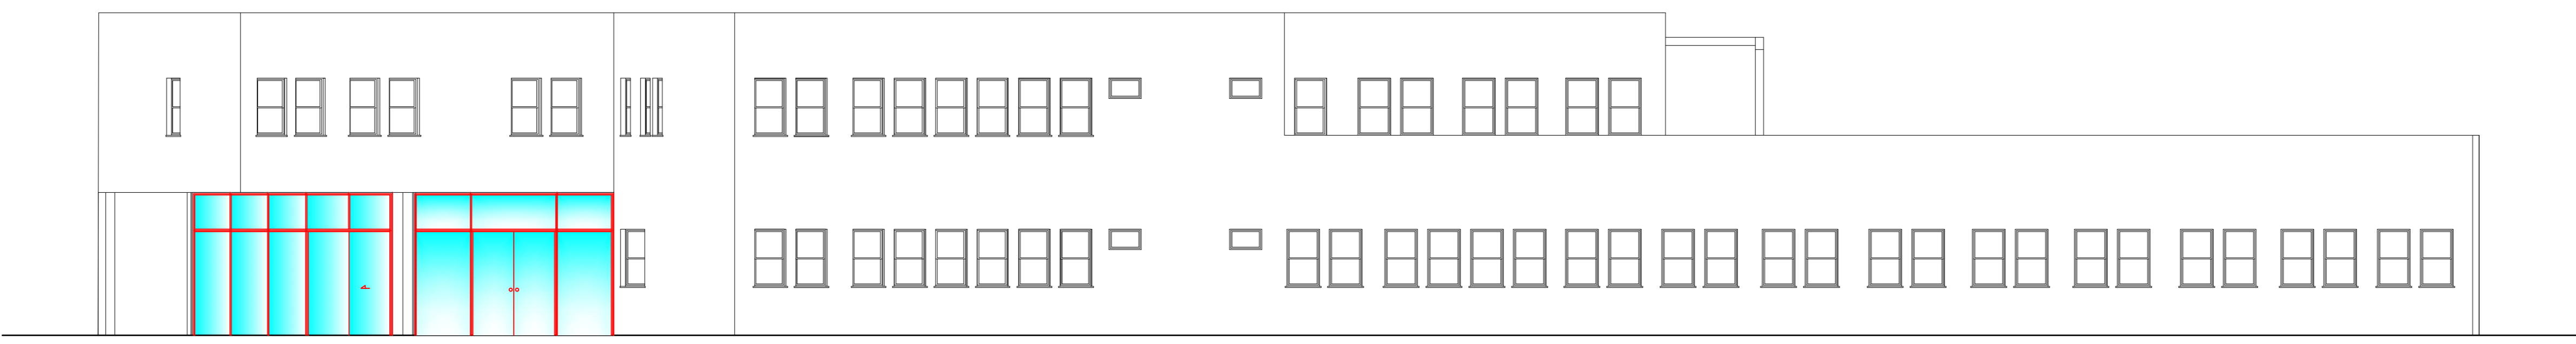

ALÇADO POSTERIOR

LEGENDA DE MATERIAIS:
 [Red line] Proposto
 [Black line] Existente

Remodelação do Edifício e arranjos exteriores do
 Centro de Saúde em Valpaços



Projeto: ALÇADOS (Vermelhos e Amarelos)
 Data: Jun. 2023
 Escala: 1/100